



Zweckverband Wasser und Abwasser Vogtland

Zweckverband Wasser und Abwasser Vogtland · Hammerstraße 28 · 08523 Plauen

Lücking & Härtel GmbH
Kobershain Bergstraße 17
04889 Belgern-Schildau

EINGEGANGEN

25. Sep. 2017

0863-Theuma

Ihr Zeichen:
Ihre Nachricht vom: 31.08.2017
Unser Zeichen: T-M / Ge / Ch - AZ: 1739.13809
Posteingang: **KAV 10503**
Bearbeiter: Gerbeth / Chemnitz
Telefon: 03741 402- 260 / 267
Fax: 03741 402- 206
E- Mail: technik@zwav.de
Datum: 19.09.2017

Vorhaben: **Gemeinde Theuma: 18. Vorhabenbezogener Bebauungsplan mit integriertem Vorhaben- und Erschließungsplan "Biogasanlage am Stöckigter Weg" - Vorentwurf**

Vorhabensträger: Gemeinde Theuma – Verwaltungsgebiet Jägerswald
Stadt/Gemeinde: Theuma Gemarkung: Theuma

Sehr geehrte Damen und Herren,

im Rahmen der Beteiligung Träger öffentlicher Belange geben wir folgende Stellungnahmen ab:

Trinkwasser:

Trinkwasserseitig bestehen zu o. g. Vorhaben keine Einwände.

Abwasser:

Im angegebenen Baubereich befinden sich keine abwassertechnischen Anlagen in der Rechtsträgerschaft des Zweckverbandes Wasser Abwasser Vogtland (ZWAV). Die Flurstücke 466/3, 470, 531/7 und 531/8 besitzen keinen Anschluss an das öffentliche Kanalnetz. Die Agrargenossenschaft Theuma-Neuensalz e. G. ist für die Adresse Stöckigter Weg 22, 08541 Theuma, nicht als Kunde des ZWAV verzeichnet.

Es bestehen abwasserseitig keine Einwände zum geplanten Bauvorhaben.

Mit freundlichen Grüßen


Murs
Technische Leiterin


Chemnitz
Technologin

Verteiler:

T

MB TW Plauen Land
MB AW Plauen

Anlagen:

Bestandspläne TW/AW




Körperschaft des öffentlichen Rechts · Verbandsvorsitzender: Ralf Oberdorfer · Steuer-Nr. 223/144/02514

Hausanschrift ZWAV · Hammerstraße 28 · 08523 Plauen ■ Telefon: 03741 4020 · Fax 03741 402160 ■ E-Mail: post@zwav.de ■ www.zwav.de

Bank: HypoVereinsbank · IBAN: DE27 8702 0086 0383 3060 27 · BIC: HYVEDEMM497

Kein Zugang für elektronisch signierte sowie verschlüsselte elektronische Dokumente.

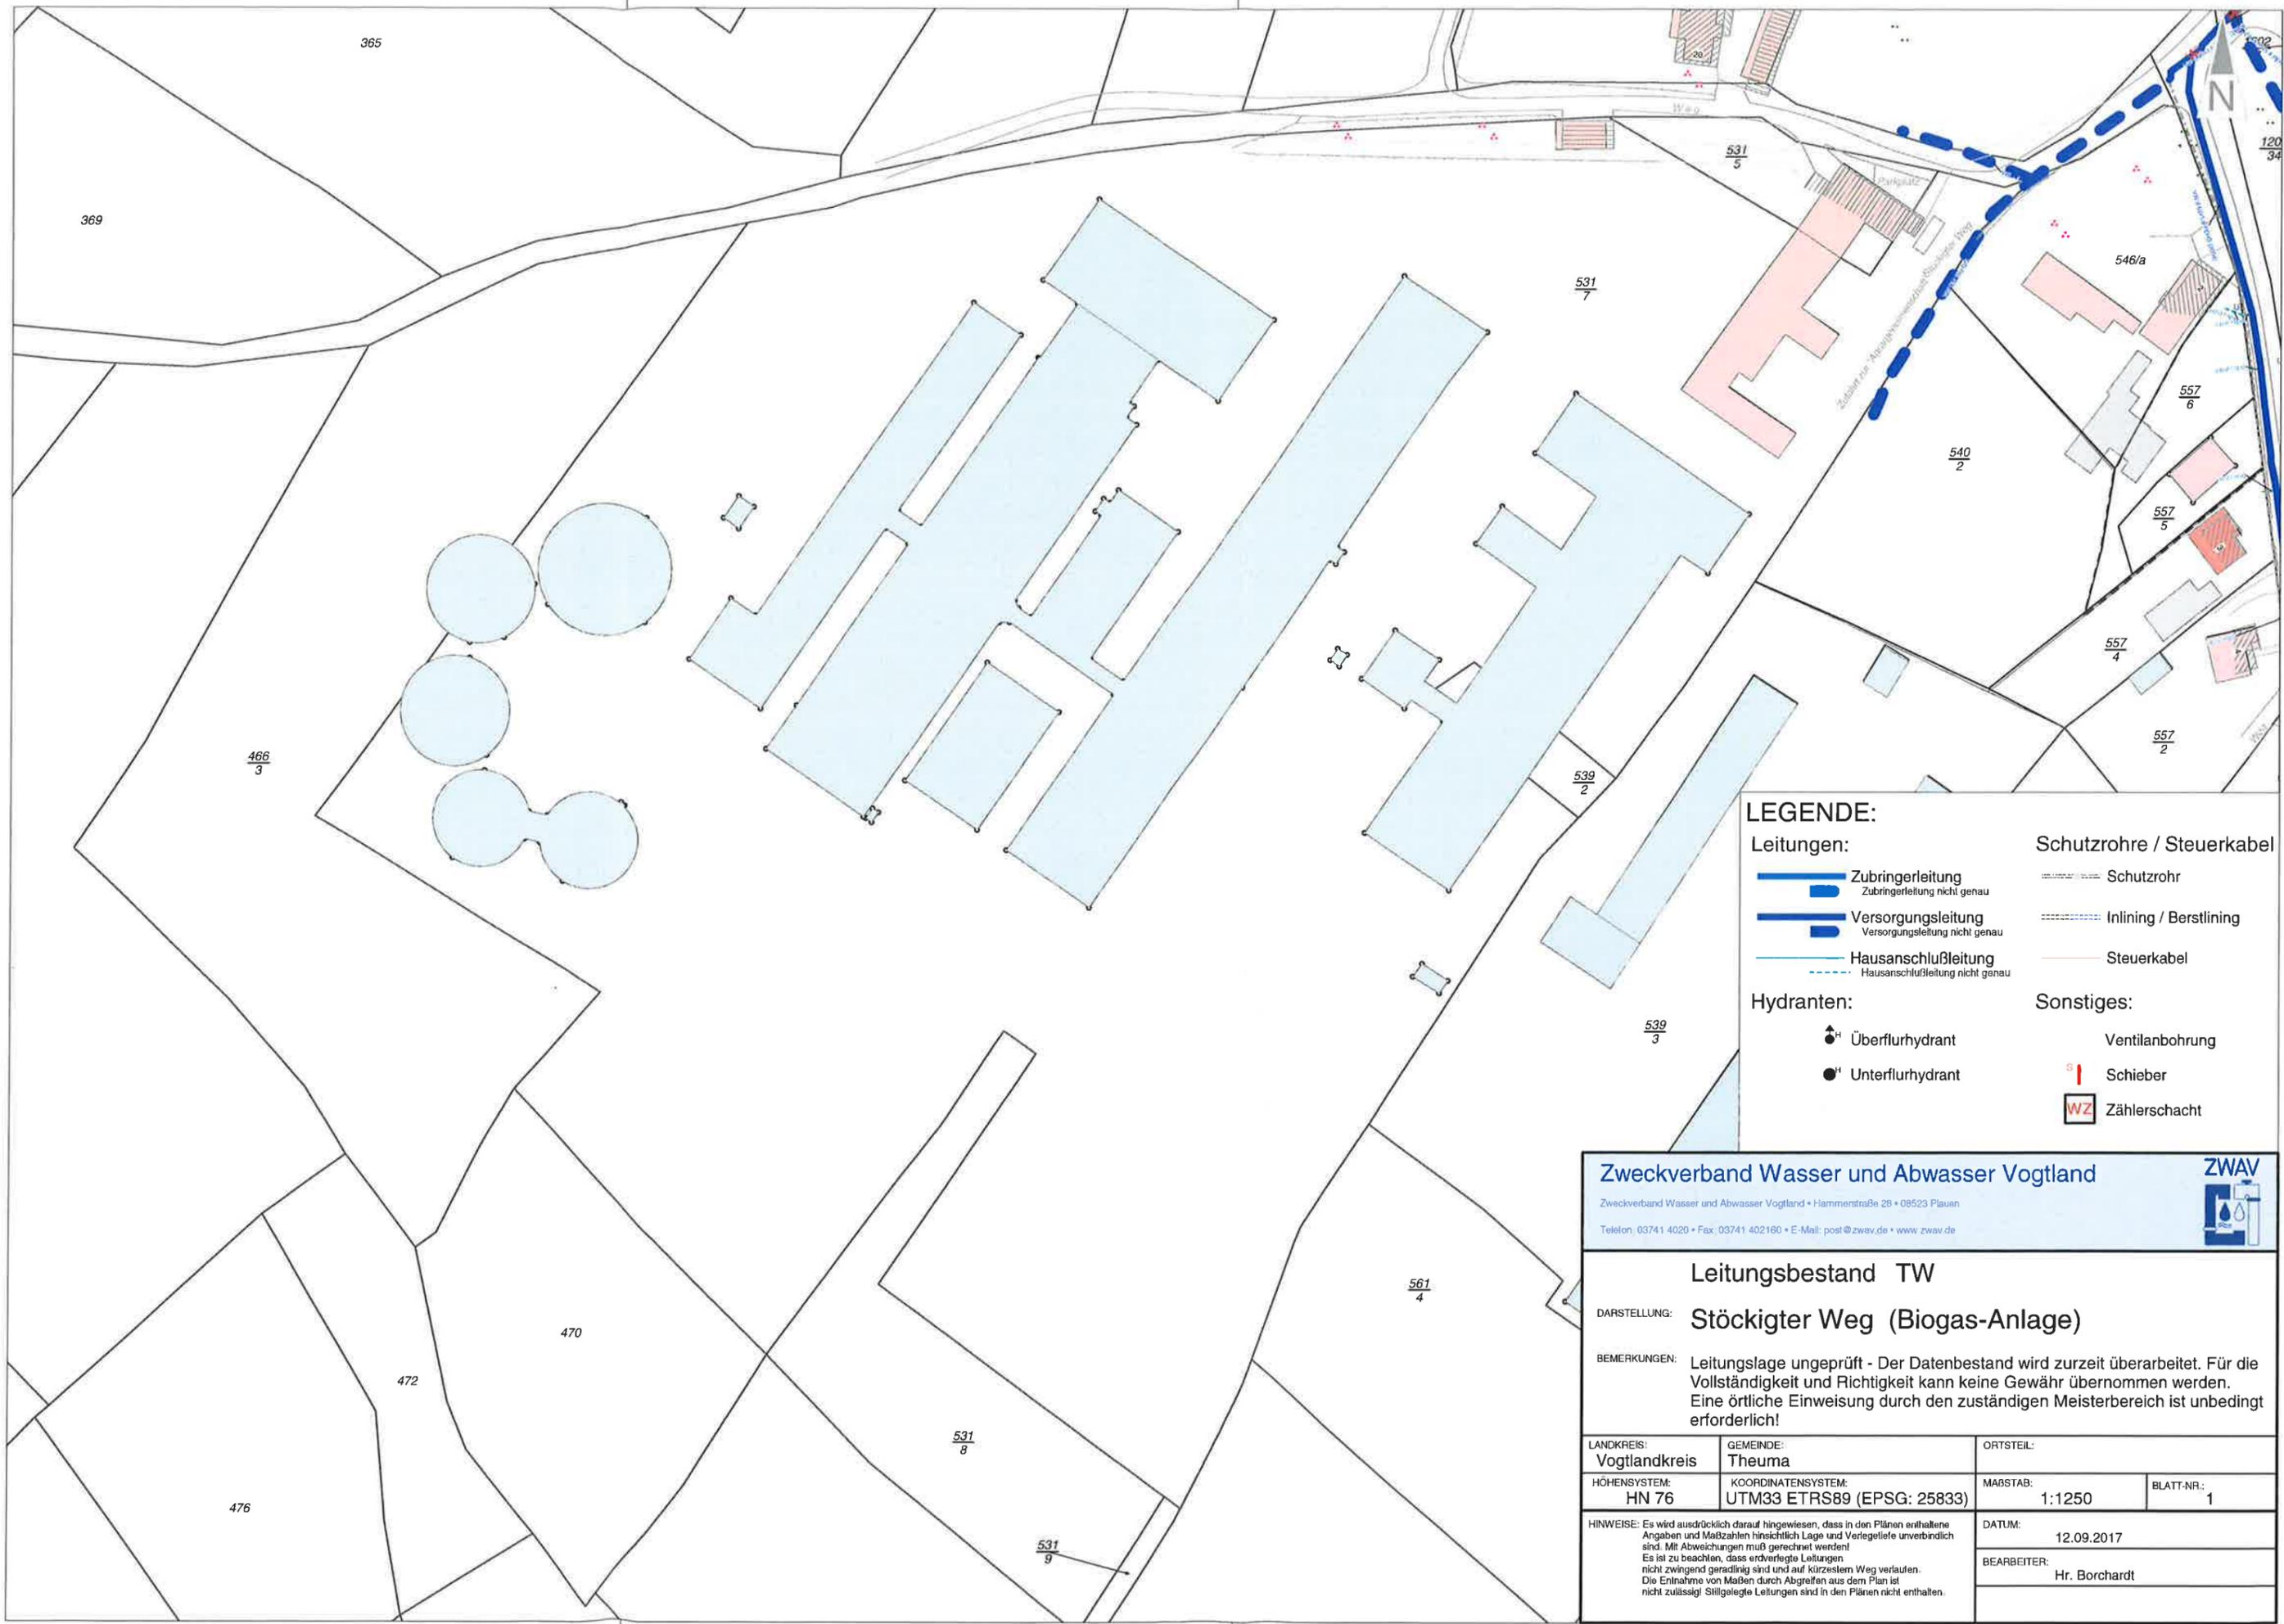

LEGENDE:

Leitungen:

- Zubringerleitung
Zubringerleitung nicht genau
- Versorgungsleitung
Versorgungsleitung nicht genau
- Hausanschlußleitung
Hausanschlußleitung nicht genau

Schutzrohre / Steuerkabel:

- Schutzrohr
- Inlining / Berstlining
- Steuerkabel

Hydranten:

- Überflurhydrant
- Unterflurhydrant

Sonstiges:

- Ventilbohrung
- Schieber
- Zählerschacht

Zweckverband Wasser und Abwasser Vogtland

Zweckverband Wasser und Abwasser Vogtland • Hammerstraße 2B • 08523 Plauen
 Telefon: 03741 4020 • Fax: 03741 402160 • E-Mail: post@zwav.de • www.zwav.de

Leitungsbestand TW

DARSTELLUNG: **Stöckigter Weg (Biogas-Anlage)**

BEMERKUNGEN: Leitungslage ungeprüft - Der Datenbestand wird zurzeit überarbeitet. Für die Vollständigkeit und Richtigkeit kann keine Gewähr übernommen werden. Eine örtliche Einweisung durch den zuständigen Meisterbereich ist unbedingt erforderlich!

LANDKREIS: Vogtlandkreis	GEMEINDE: Theuma	ORTSTEIL:
HÖHENSYSTEM: HN 76	KOORDINATENSYSTEM: UTM33 ETRS89 (EPSG: 25833)	MABSTAB: 1:1250
HINWEISE: Es wird ausdrücklich darauf hingewiesen, dass in den Plänen enthaltene Angaben und Maßzahlen hinsichtlich Lage und Verlegetiefe unverbindlich sind. Mit Abweichungen muß gerechnet werden! Es ist zu beachten, dass erdverlegte Leitungen nicht zwingend geradlinig sind und auf kürzestem Weg verlaufen. Die Entnahme von Maßen durch Abgreifen aus dem Plan ist nicht zulässig! Stillgelegte Leitungen sind in den Plänen nicht enthalten.		BLATT-NR.: 1
DATUM: 12.09.2017		BEARBEITER: Hr. Borchardt